


OBIEKT: ZAGOSPODAROWANIE PRZESTRZENI PUBLICZNEJ
LOKALIZACJA: DZIAŁKI NR EWID; 3094/6; 3094/7; 3094/3;3088/4;3088/6;
3088/8; 1793;3096/1;3097/2;3098/1;3087/1 POŁOŻONE W HYŻNEM
INWESTOR: GMINA HYŻNE
HYŻNE 103
36- 024 HYŻNE

LEGENDA:

- 1. istn. droga wewnętrzna
- 2. proj. zatoka parkingowa i jazdy w/g. zgłoszenia AB.6743,10.5.2022
- 3. proj. utwardzenia z kostki brukowej wg. odrębnego zgłoszenia
- 3*.proj. utwardzenia z kostki brukowej
- 3a.proj. utwardzenia z betonu wg. odrębnego zgłoszenia
- 3b.proj. nawierzchnia z poliuretanu wg. odrębnego zgłoszenia
- 4. proj. wiaty o pow. zabudowy do 35m wg. odrębnego zgłoszenia
- 4*. proj. wiaty o pow. zabudowy do 35m
- 4a proj. miejsce na scenę wg. odrębnego zgłoszenia
- 5. proj. nawierzchnia trawiasta wg. odrębnego zgłoszenia
- 6. proj. chodnik o szer. 2,0m wg. odrębnego zgłoszenia
- 7. proj. chodnik z kostki brukowej o szer. 1,50m
- 8. proj. chodnik z kostki brukowej o szer. 1,20m wg. odrębnego zgłoszenia
- 9. proj. ścieżki o nawierzchni zwirowej o szer. 1,2m
- 9a proj. ścieżka z płyt kamiennych wg. odrębnego zgłoszenia
- 10. proj. rabaty kwiatowe wg. odrębnego zgłoszenia
- 10a proj. pergola z kurtyną wodną wg. odrębnego zgłoszenia
- 11. proj. krzewy liściaste niskie wg. odrębnego zgłoszenia
- 12. proj. żywopłot z krzewów niskich liściastych wg. odrębnego zgłoszenia
- 14. proj. drzewa liściaste wysokie wg. odrębnego zgłoszenia
- 15. proj. leżaki wg. odrębnego zgłoszenia
- 16. proj. hamaki na konstrukcji drewnianej wg. odrębnego zgłoszenia
- 18. proj. pergola drewniana wg. odrębnego zgłoszenia
- 19. proj. pnącza wg. odrębnego zgłoszenia
- 45. proj. kładki piesze nad rzeką Tatną
- 46. proj. miejsce postojowe dla autobusów wg. odrębnego zgłoszenia
- 47. proj. miejsce na ustawienie food trucków wg. odrębnego zgłoszenia
- 48. proj. punkty zasilania elektrycznego
- A— R granice opracowania wg. odrębnego zgłoszenia
- ⦿ proj. lampy oświetlenia parkowego
- ⦿ proj. lampy podświetleniowe
- ⦿ proj. monitoring
- proj. przyłącza wodociągowe PEØ20 o długościach wg. odrębnego zgłoszenia
- SW1, SW2 proj. studnie wodomierzowe o średnicy PEHDØ1000 wg. odrębnego zgłoszenia
- Z proj. zasuwa na przyłączu wody wg. odrębnego zgłoszenia
- Street Workout Park
- 20. proj. zestaw Fitnes wg. odrębnego zgłoszenia
- Mini Skatepark
- 21. proj. zestaw na deskorolki wg. odrębnego zgłoszenia
- 22. proj. zestaw na deskorolki o szer.4,80m wg. odrębnego zgłoszenia
- 23. proj. tor dla rowerków o szer. 1,20m o nawierzchni betonowej wg. odrębnego zgłoszenia
- Plac zabaw
- 24. ~~proj. zestaw zabawowy~~
- 25. ~~proj. ślizg linowy podwójny~~
- 26. proj. huśtawka podwójna plus bocianie gniazdo wg. odrębnego zgłoszenia
- 27. proj. zestw wspinaczkowy linowy wg. odrębnego zgłoszenia
- 28. proj. ścianka wspinaczkowa wg. odrębnego zgłoszenia
- 29. proj. proj. trampolina wg. odrębnego zgłoszenia
- 30. proj. zestaw wodny wg. odrębnego zgłoszenia
- 31. proj. domek wg. odrębnego zgłoszenia
- 32. proj. fawo stoł wg. odrębnego zgłoszenia
- 33. proj. tablica zegar wg. odrębnego zgłoszenia
- 34. proj. bujak wózka wg. odrębnego zgłoszenia
- 35. proj. bujak edukacyjny koło wg. odrębnego zgłoszenia
- 36. proj. karuzela tarczowa wg. odrębnego zgłoszenia
- 37. proj. tablica regulaminowa wg. odrębnego zgłoszenia
- 38. proj. ogrodzenie wg. odrębnego zgłoszenia
- 39. proj. furtka wg. odrębnego zgłoszenia
- 40. proj. ławka młodzieżowa wg. odrębnego zgłoszenia
- 41. proj. kosz
- 42. proj. ławka
- ⊙ brzoza brodawkowata wg. odrębnego zgłoszenia
- ⊗ buk zwyczajny wg. odrębnego zgłoszenia
- ⊙ lipa wąskolistna wg. odrębnego zgłoszenia
- ⊙ wydmurzyca piaskowa wg. odrębnego zgłoszenia
- ⊙ winorośl japońska wg. odrębnego zgłoszenia
- ⊕ pęcherznica kalinolistna Dart Gold wg. odrębnego zgłoszenia
- ⊕ pęcherznica purpurowa- czerwona wg. odrębnego zgłoszenia
- ⊙ żywopłot - berberys czerwony bezkolcowy wg. odrębnego zgłoszenia
- ⊙ żywopłot - trzmielina wg. odrębnego zgłoszenia
- ⊙ żywopłot - bukszpan wg. odrębnego zgłoszenia
- ⊙ róża rabatowa/ czwiert, żółte, herbaciane/ wg. odrębnego zgłoszenia
- ⊙ bratki / aksamiłki , tulipany /szalwie wg. odrębnego zgłoszenia
- ⊗ hortensja - krzewiasta drzewiasta PinkPecussion wg. odrębnego zgłoszenia
- ⊗ jasminkowiec Lemoniei wg. odrębnego zgłoszenia
- ⊗ forsycja Maluch wg. odrębnego zgłoszenia
- ⊗ złotolin Japoński Pleniflora wg. odrębnego zgłoszenia
- ⊗ dereni wg. odrębnego zgłoszenia
- ⊗ irga wierzbinolistna ParkPeppich wg. odrębnego zgłoszenia

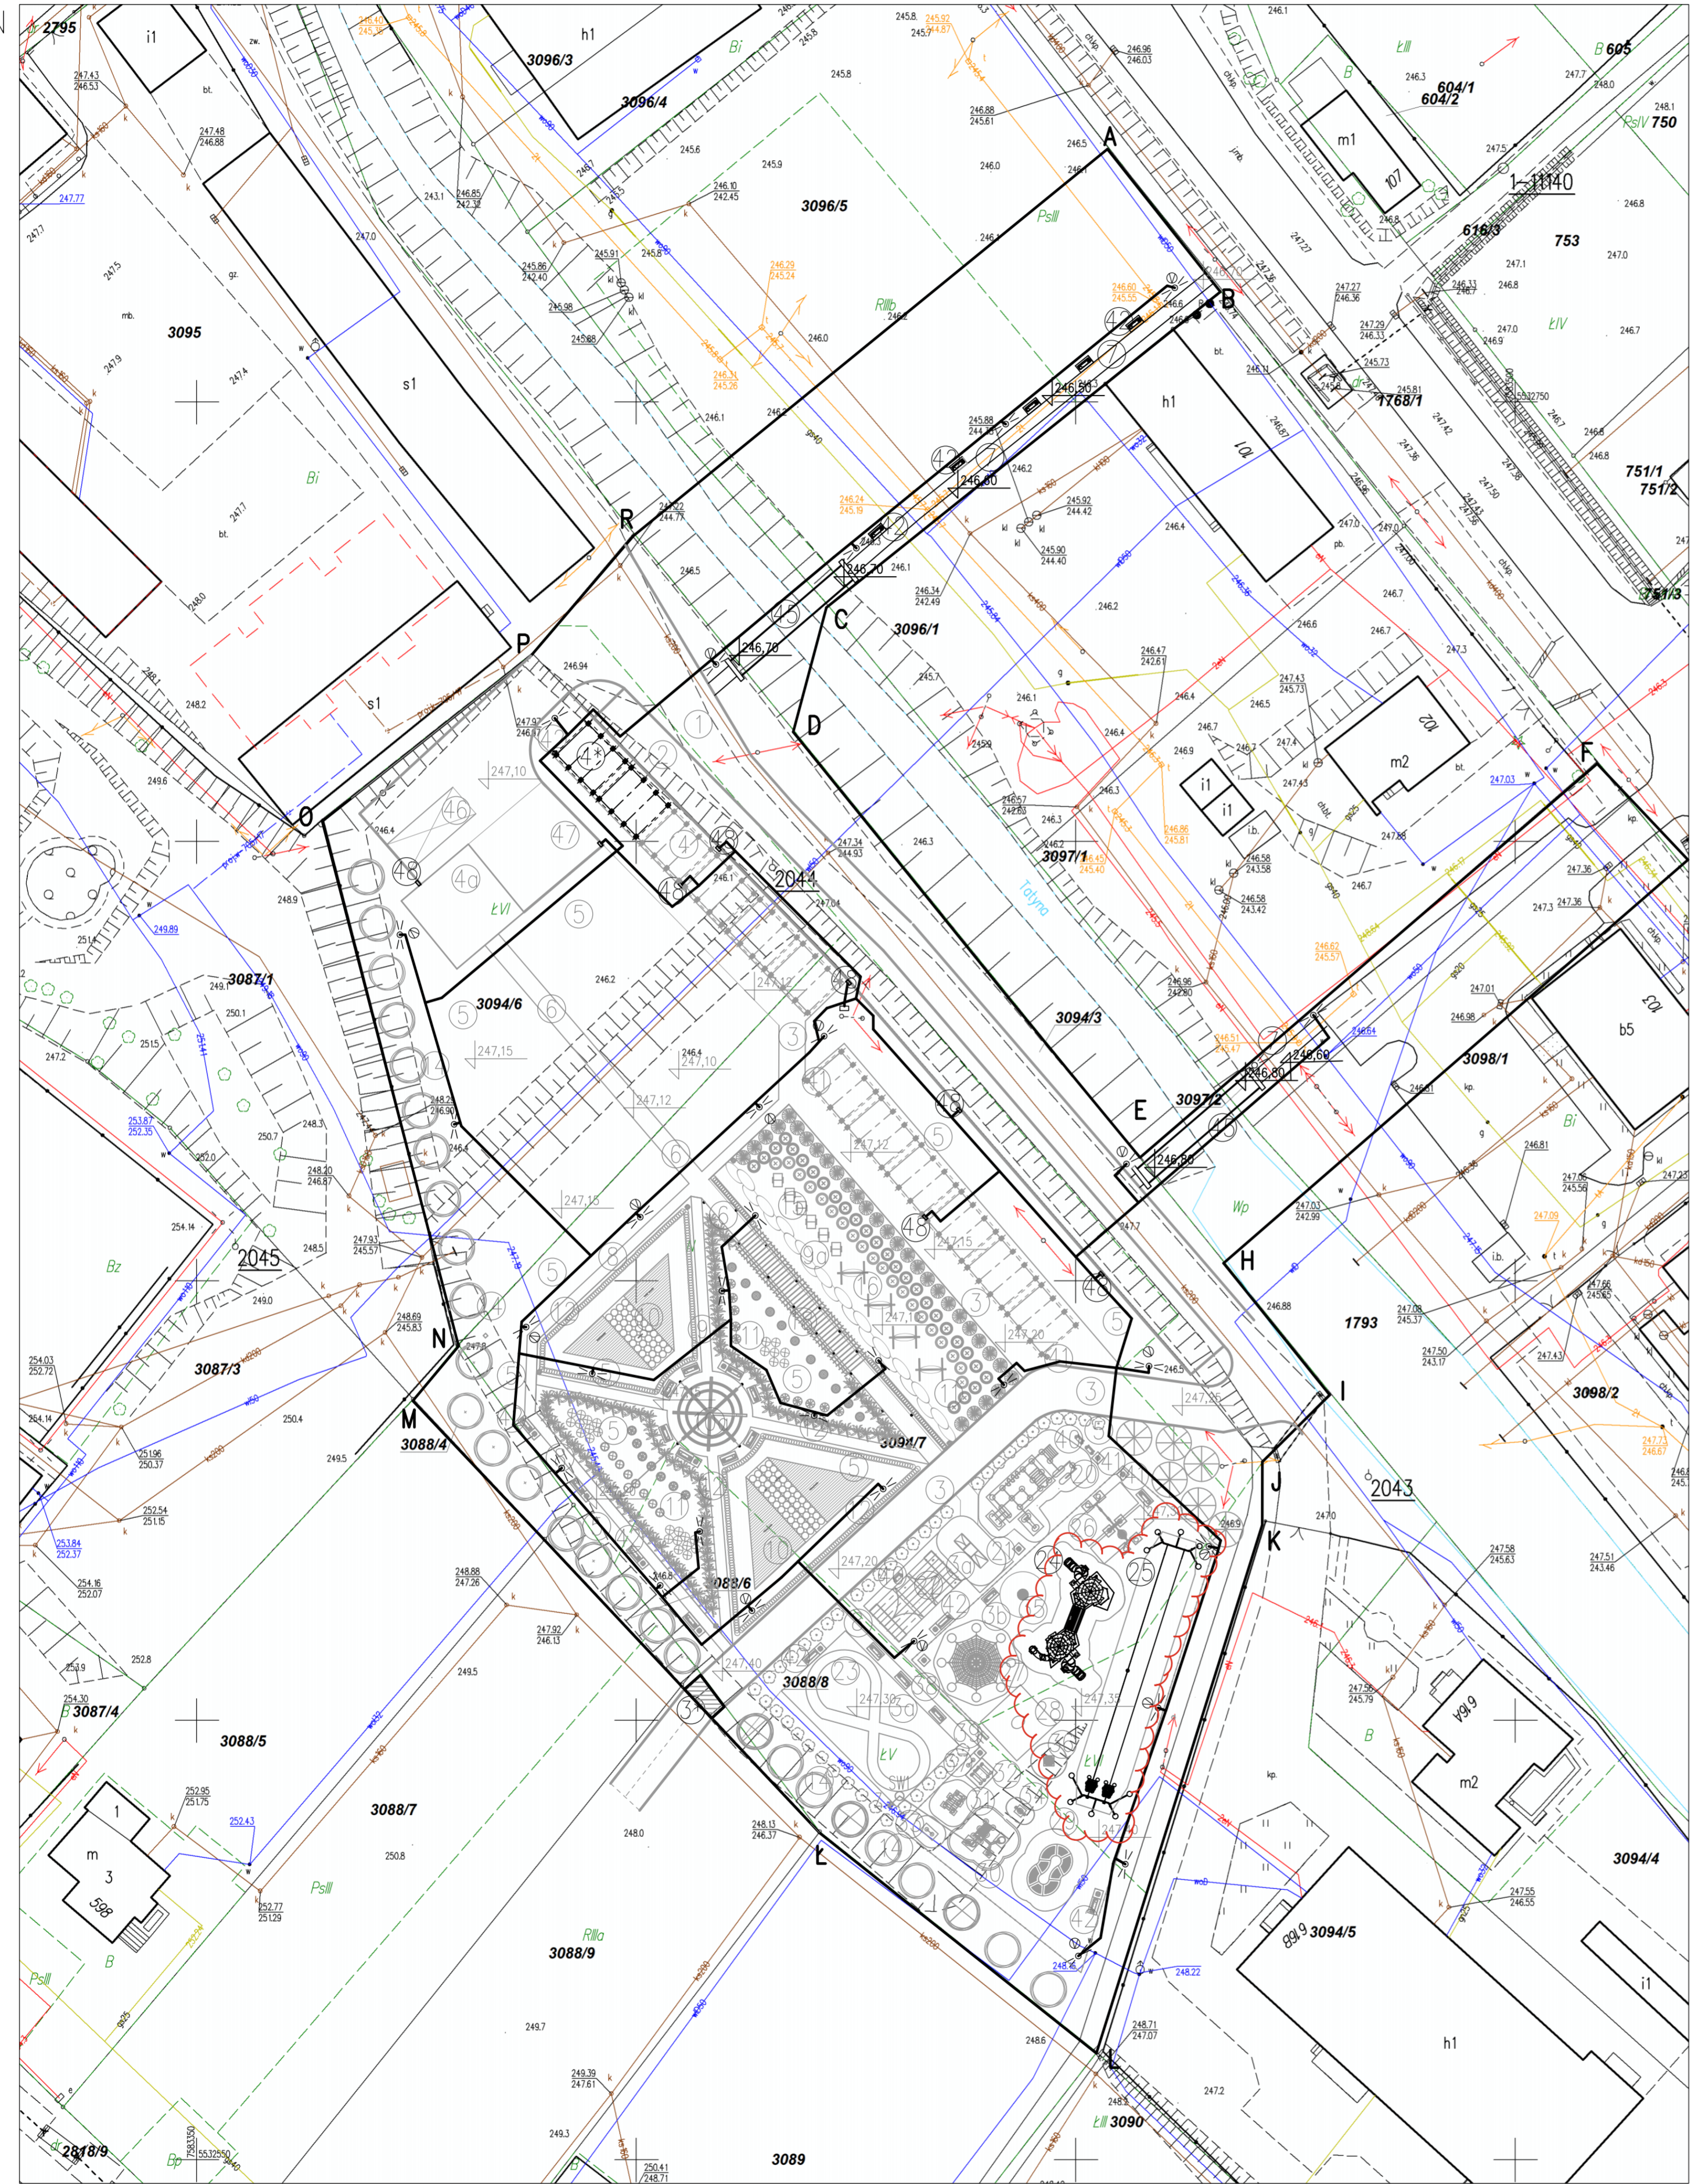

- Zakres wyłączony z opracowania

- pogrubiono zakres do opracowania

"SAN-PROJ" Usługi Projektowe Janusz Kalamarz		
TEMAT: PROGRAM FUNKCJONALNO-UŻYTKOWY ZAGOSPODAROWANIE PRZESTRZENI PUBLICZNEJ DZIAŁKI NR EWID:3094/6;3094/7;3094/3 3088/8, 1793;3096/1;3097/2;3098/1;3087/1 POŁOŻONE W HYŻNEM		
WIEŚ: RYSUNKU:	Koncepcja zagospodarowania terenu	SKALA 1:500
PROJEKTOWAŁ:	imię i nazwisko nr upr podpis	BRANZA architektura NUMER RYSUNKU
UMOWA	DATA 09-2022	STADIUM PFU